
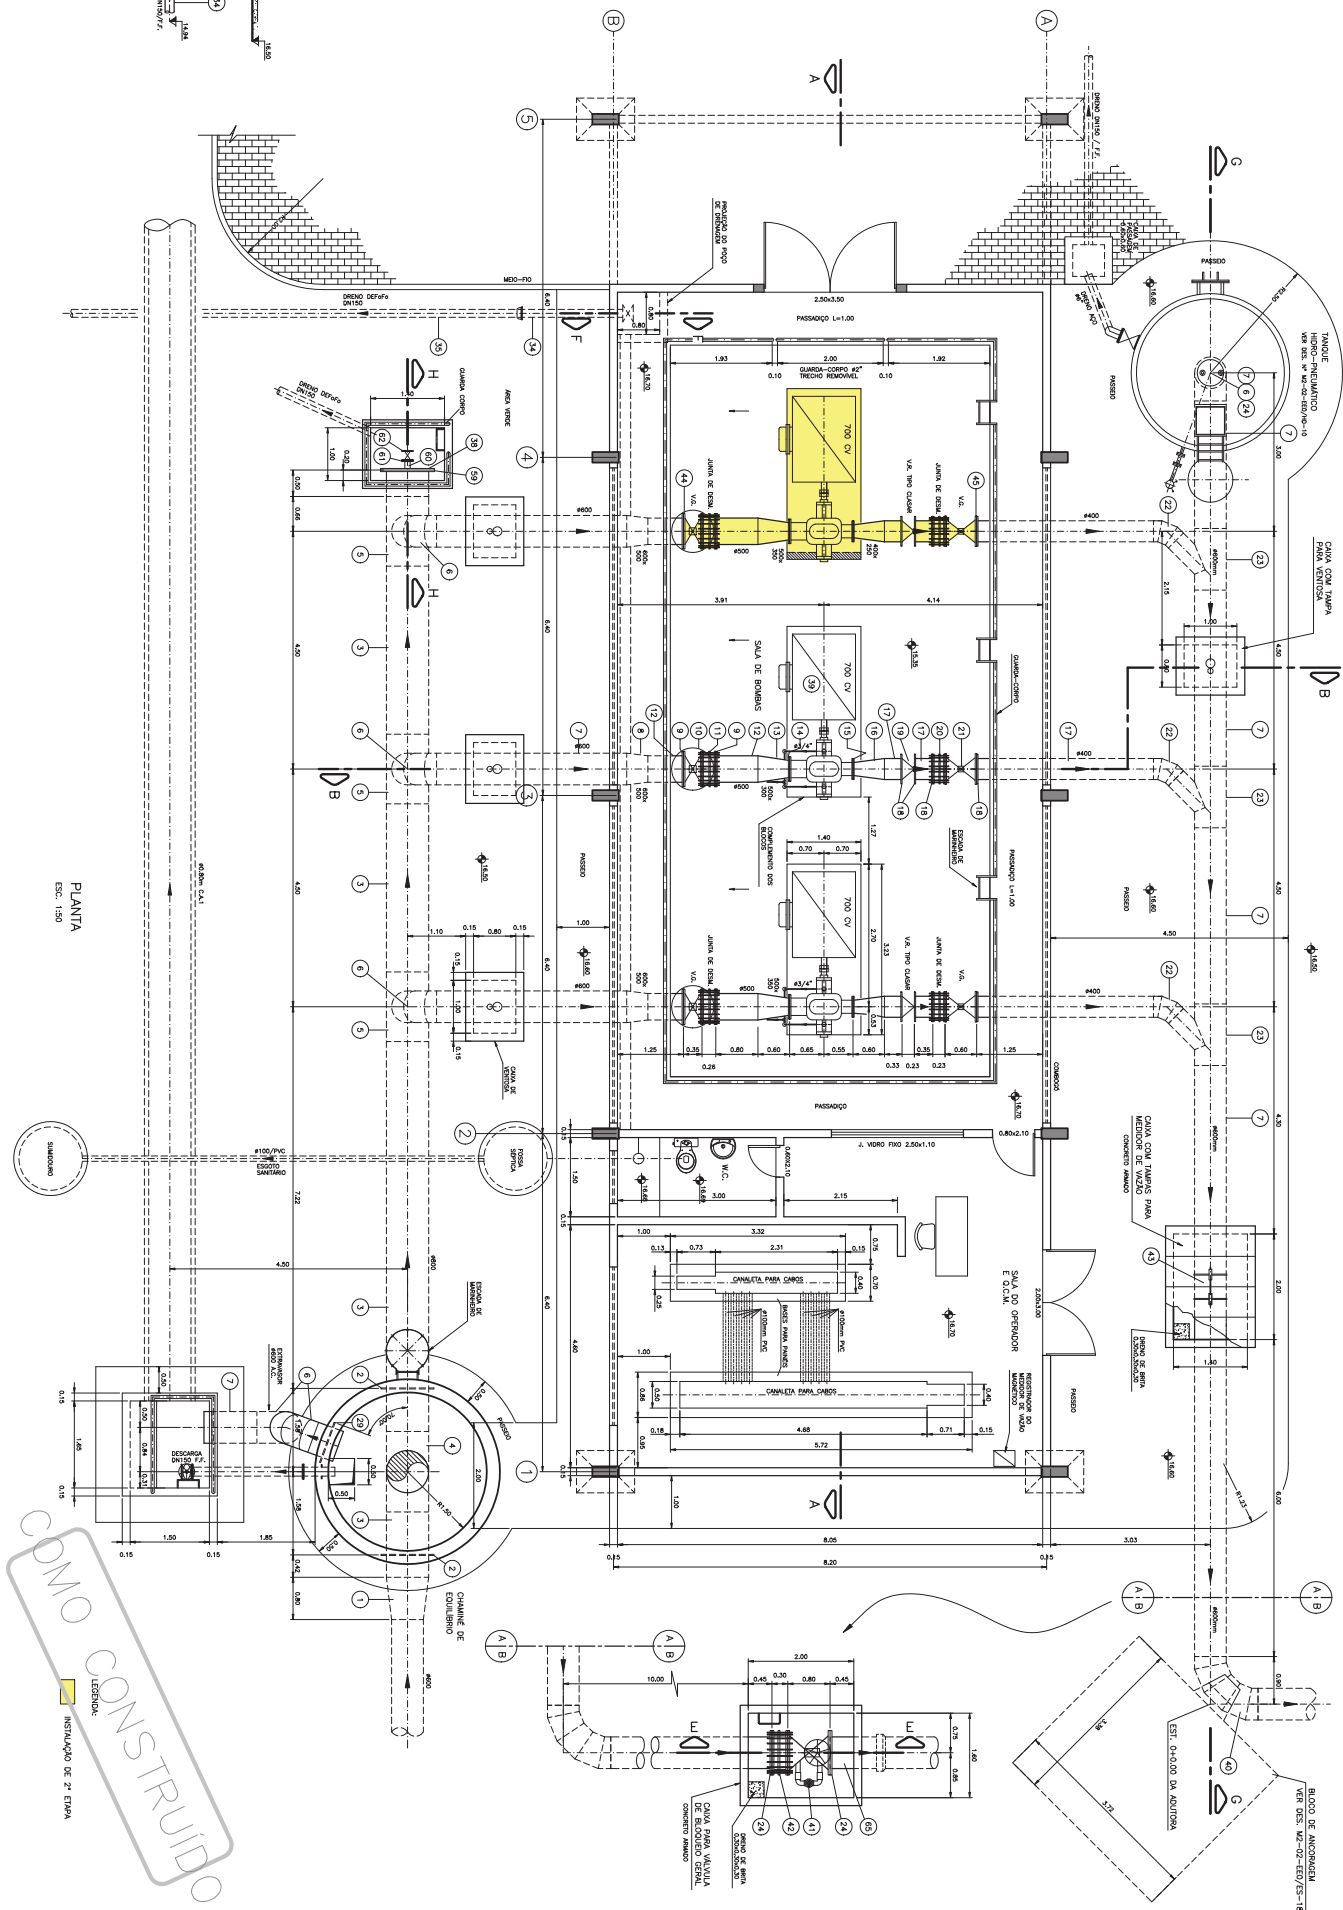



[illegible]

[illegible]



VISTA LATERAL
ESC. 1:50

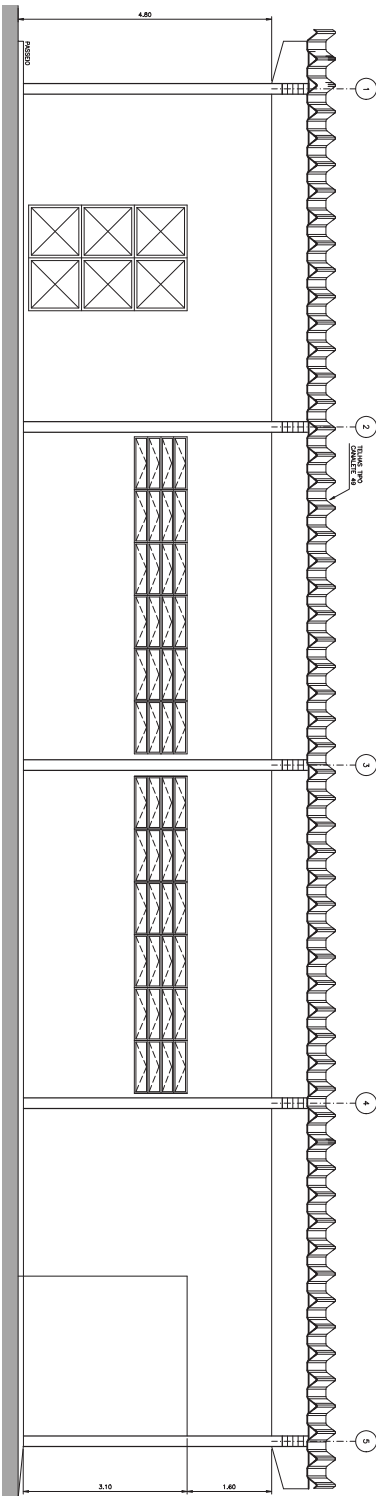

VISTA FRONTAL
ESC. 1:50

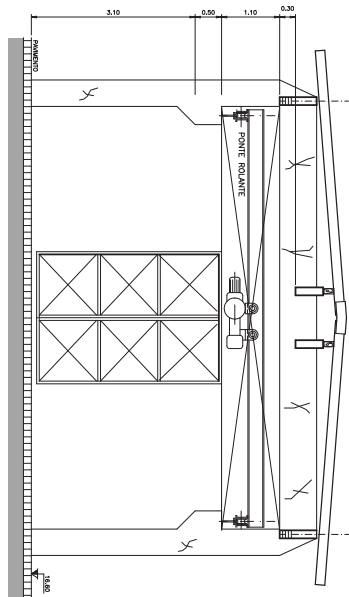


CORTE A-A
ESC. 1:50

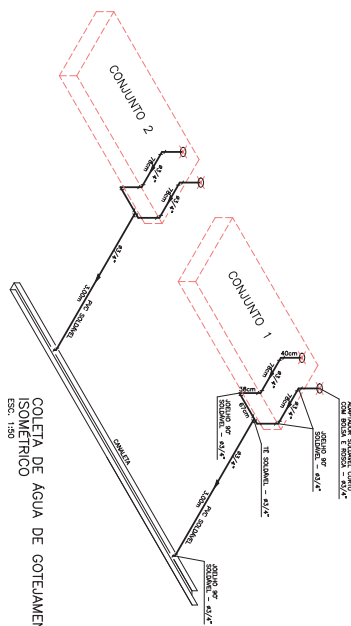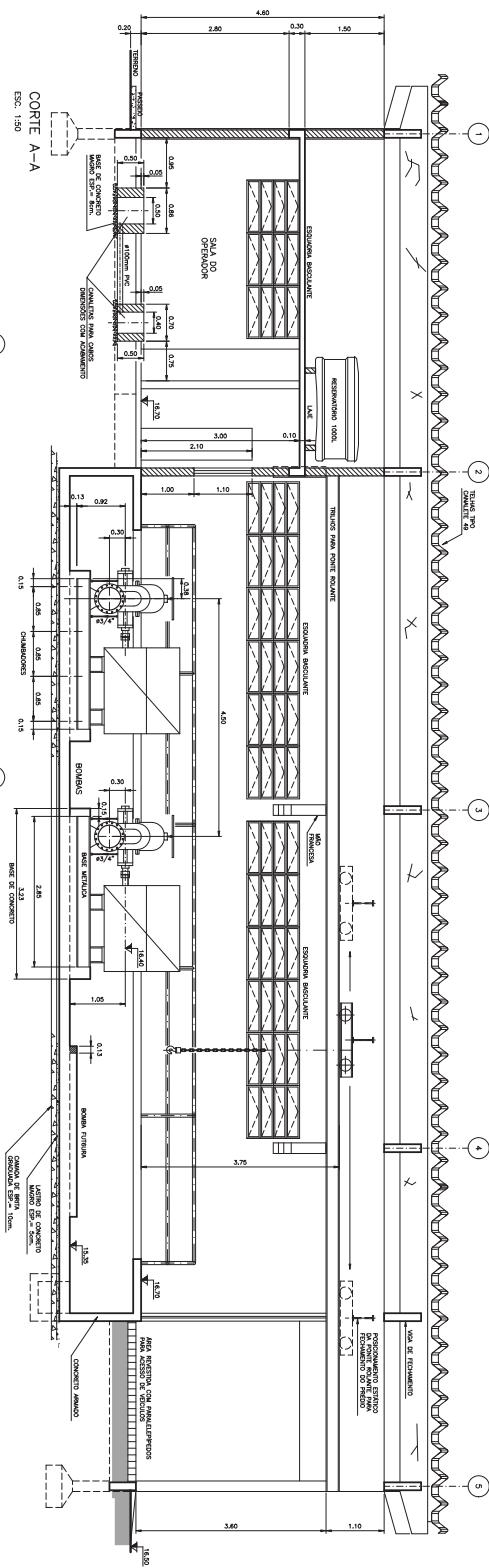

COLETA DE ÁGUA DE GOTEJAMENTO DAS BOMBAS ISOMÉTRICO
ESC. 1:50

COMO CONSTRUIDO

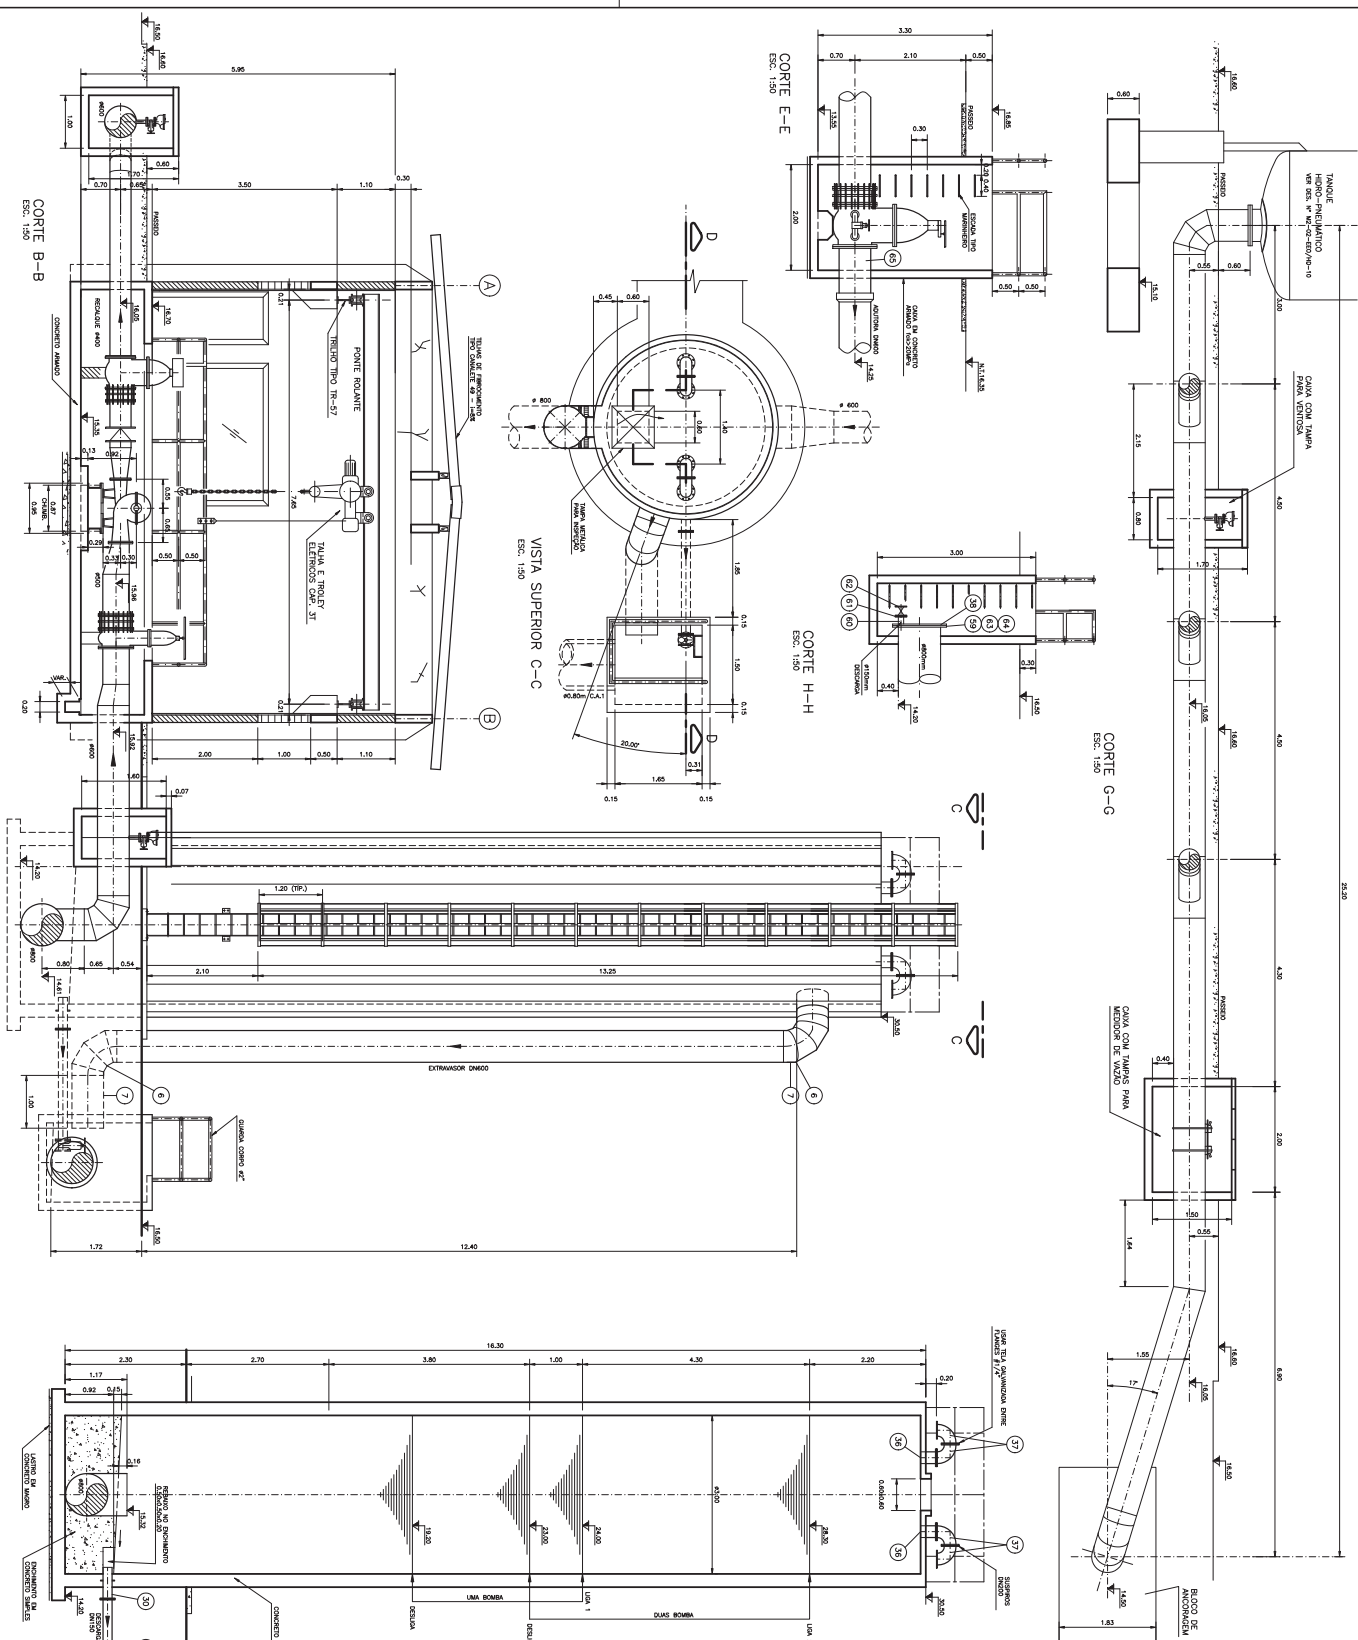

RELATÓRIO DE MATERIAL													QUANT.		OBSERVAÇÃO
POS.	DESCRIÇÃO	ARMEM. FÍSICO	MATERIAL	1ª UNID.	2ª UNID.	3ª UNID.	4ª UNID.	5ª UNID.	6ª UNID.	7ª UNID.	8ª UNID.				
1	REDE PARA 280 SÓLA, 280-2/17-PC	-	APQ	REDE	140	01									
2	REDE PARA 280 SÓLA, 280-2/17-PC	-	APQ	REDE	140	01									
